


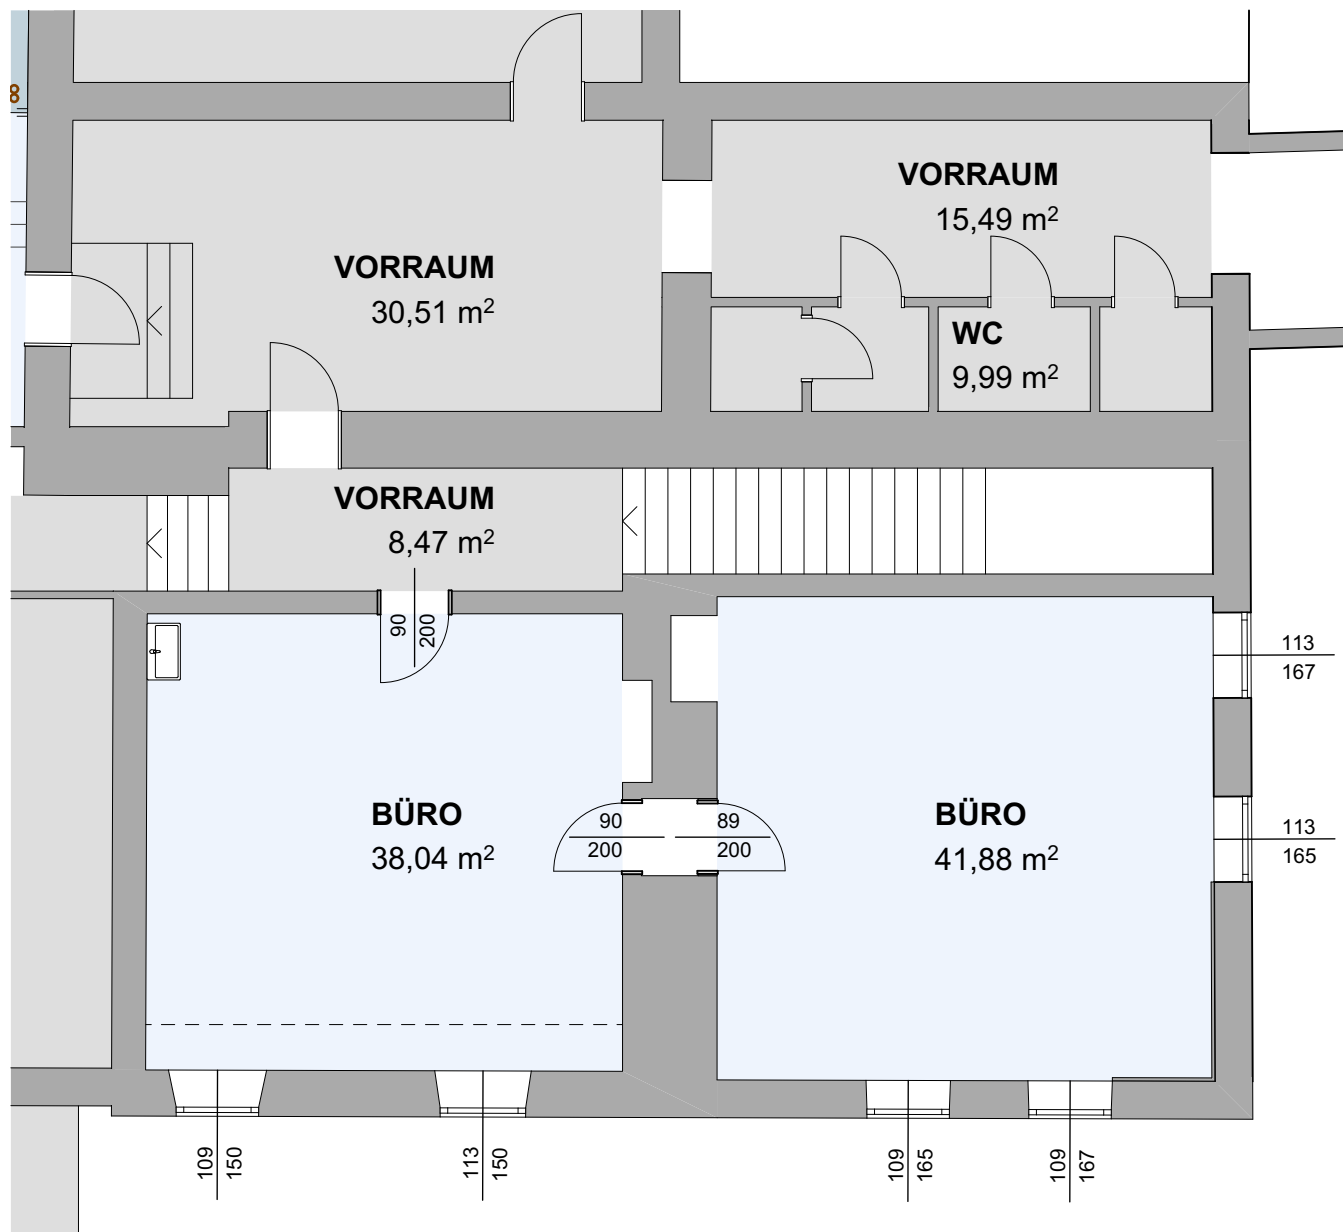

BESTANDSPLAN

PROJEKT #HAG	DIREKTION 1.OG SPITALSTRASSE 11 PLANINHALT GRUNDRISS	PDZ GMUNDEN HILMAR HAGINGER BRAUHAUSGASSE 21 4810 GMUNDEN	PLANNR. BA 01-02 FFH	
LUGMAYR + SCHWARZGRUBER ARCHITEKTEN BRÄUHAUSSTRASSE 21 4810 GMUNDEN +43 7612 62414 OFFICE@LS-ARCH.AT WWW.LS-ARCH.AT			MASSTAB 1:100 GEZ. LM	DATUM 30.06.2023 INDEX