


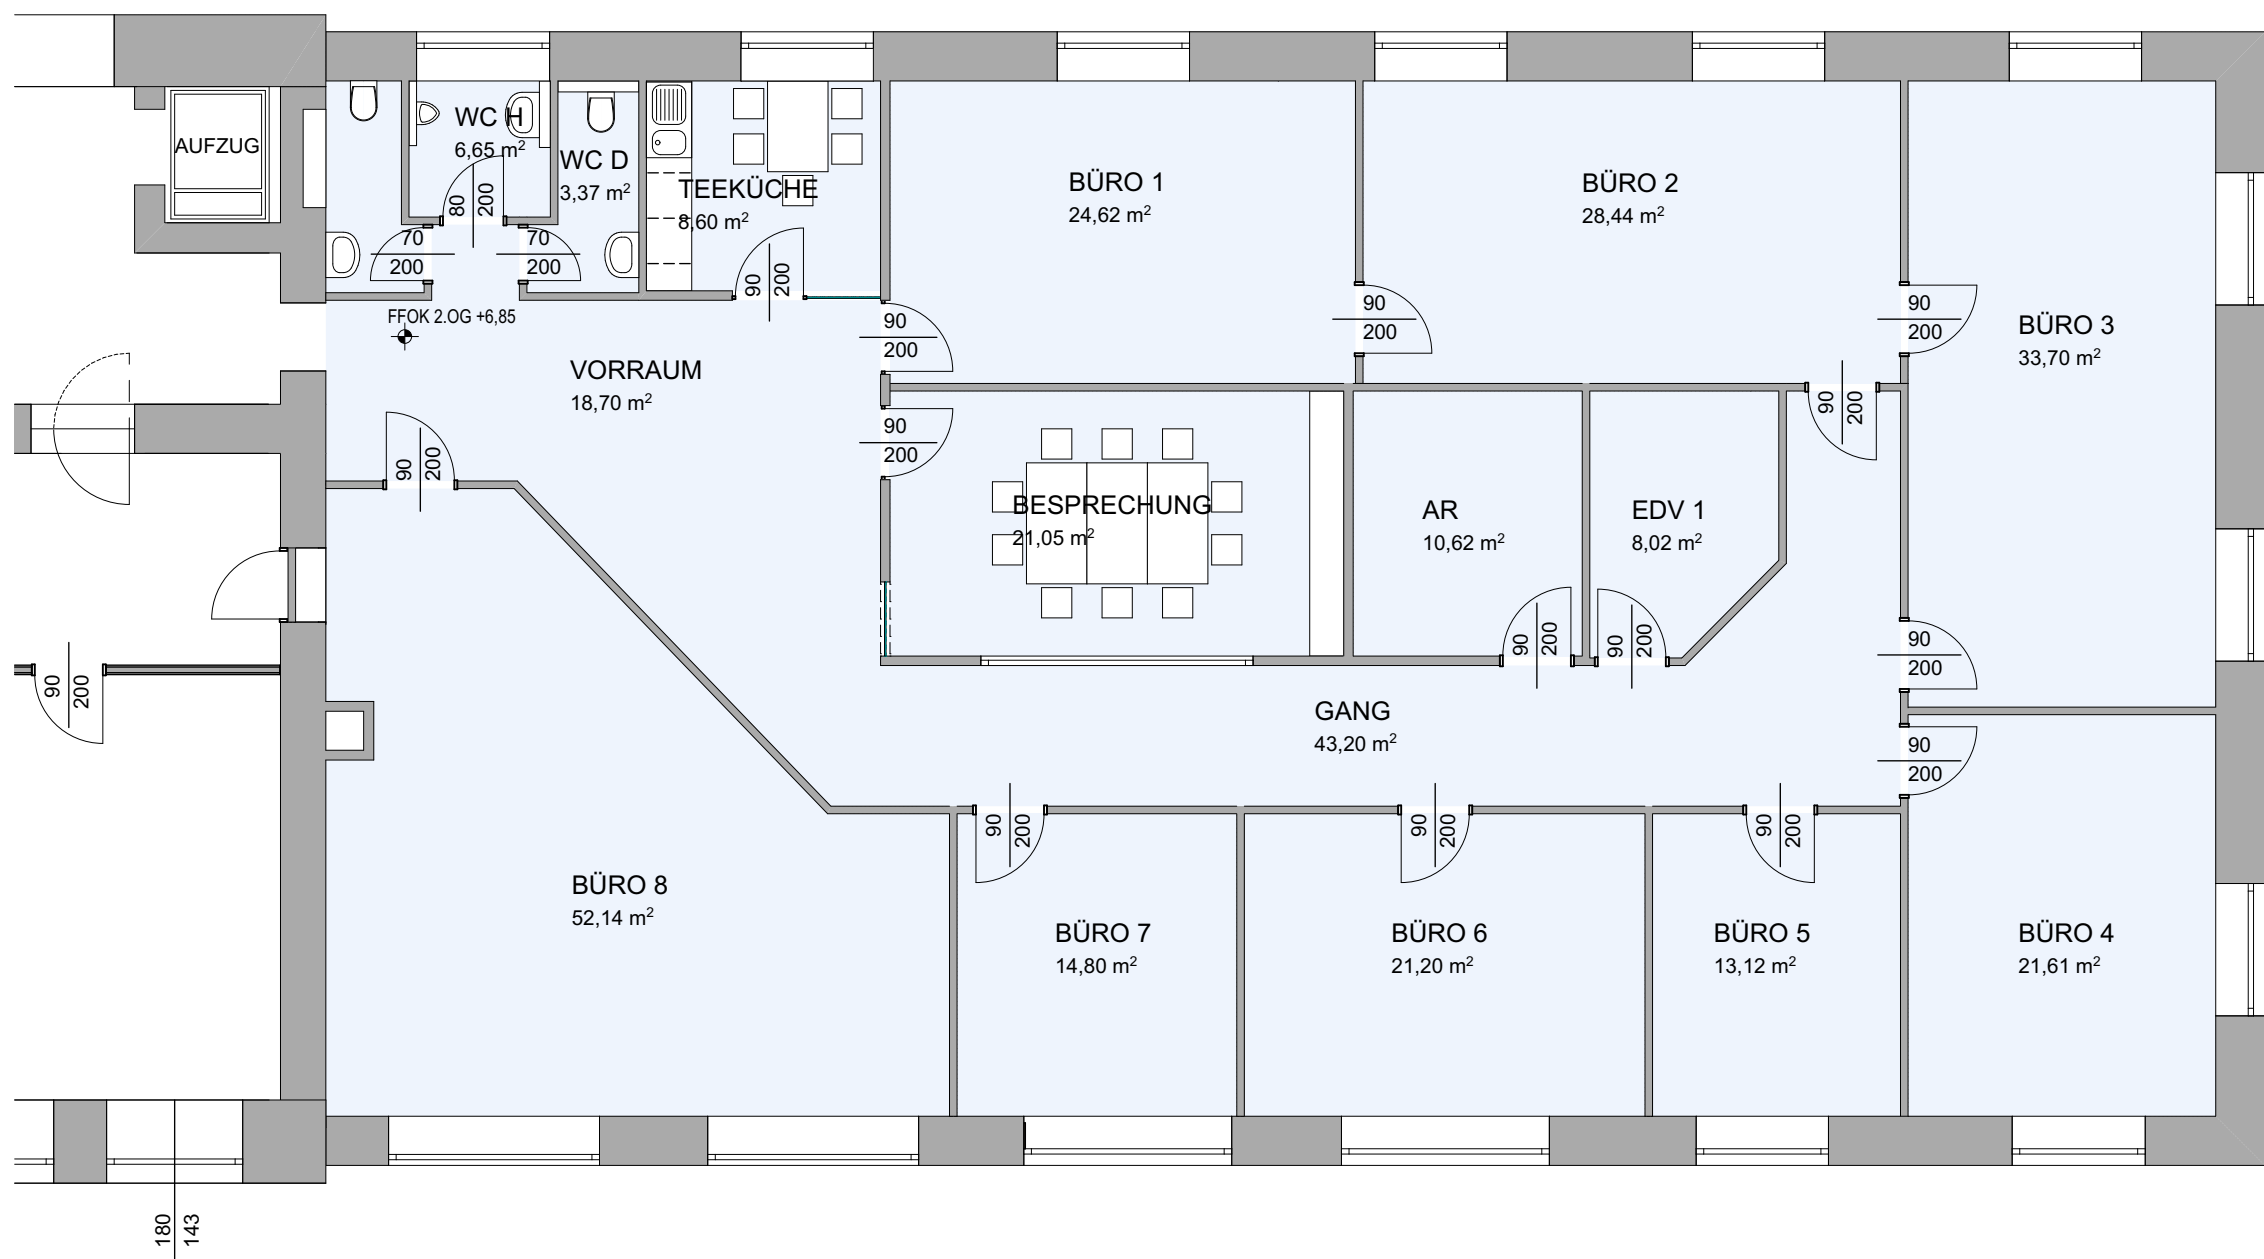

BESTANDSPLAN

BAUVORHABEN 2. OBERGESCHOSS NORD

PLANINHALT GRUNDRISS

LUGMAYR+ SCHWARZGRUBER ARCHITEKTEN



BRAUHAUSGASSE 21 4810 GMUNDEN +43 7612 62414 OFFICE@LS-ARCH.AT WWW.LS-ARCH.AT

MASSSTAB 1:100 / A3

DATUM 06.11.2018

PROJEKT #HAG

PLANNR. BA03.A-2.OG

IND. DAT. 28.04.2022

GEZ JL