



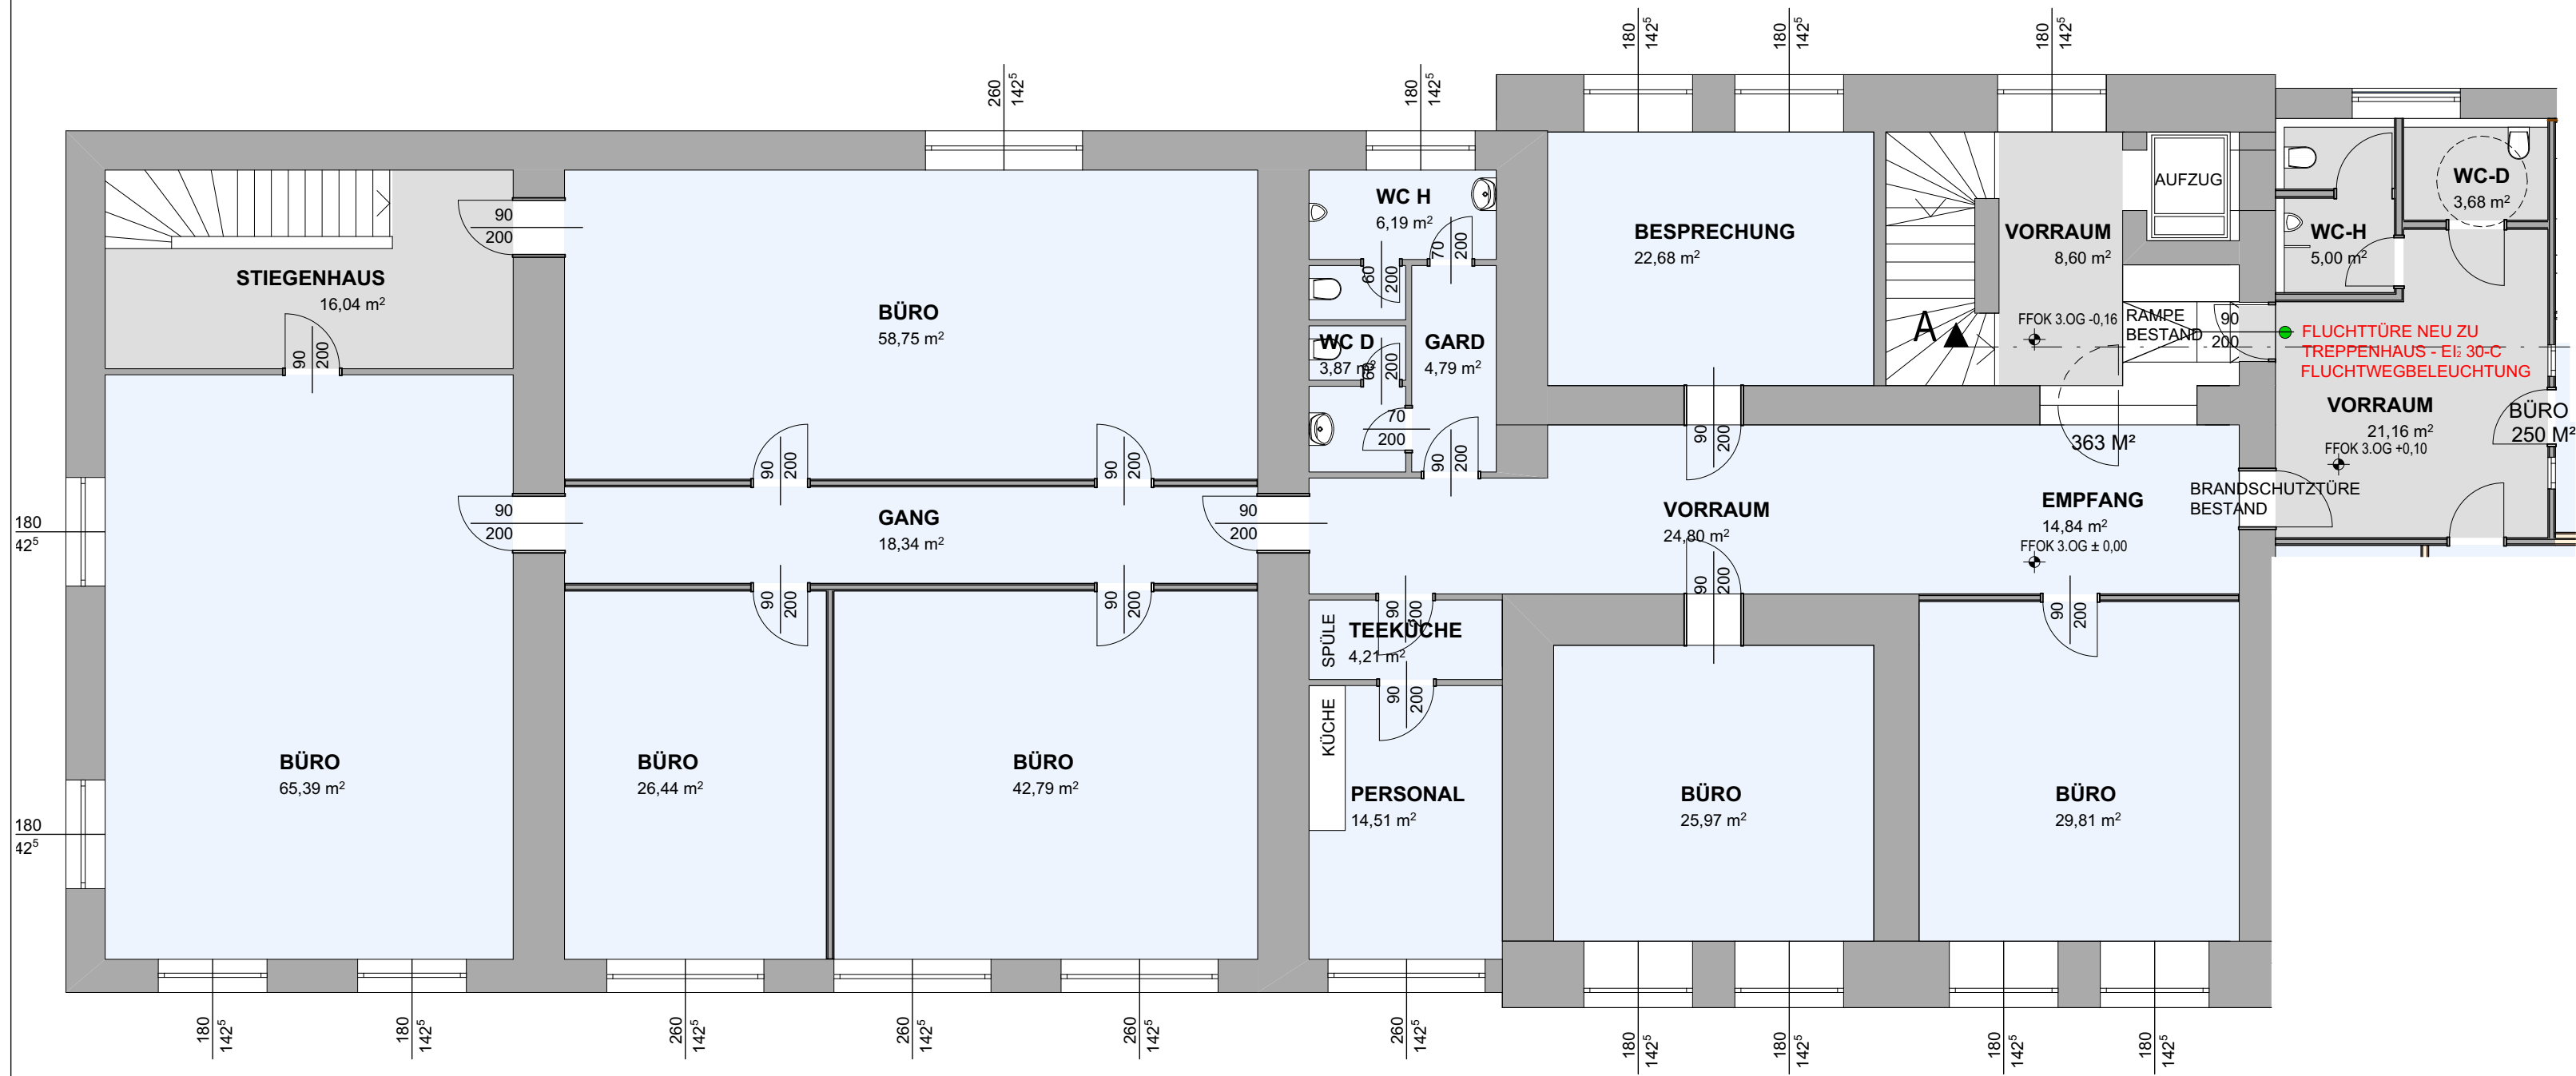

GRUNDRISS 3. OG SÜD

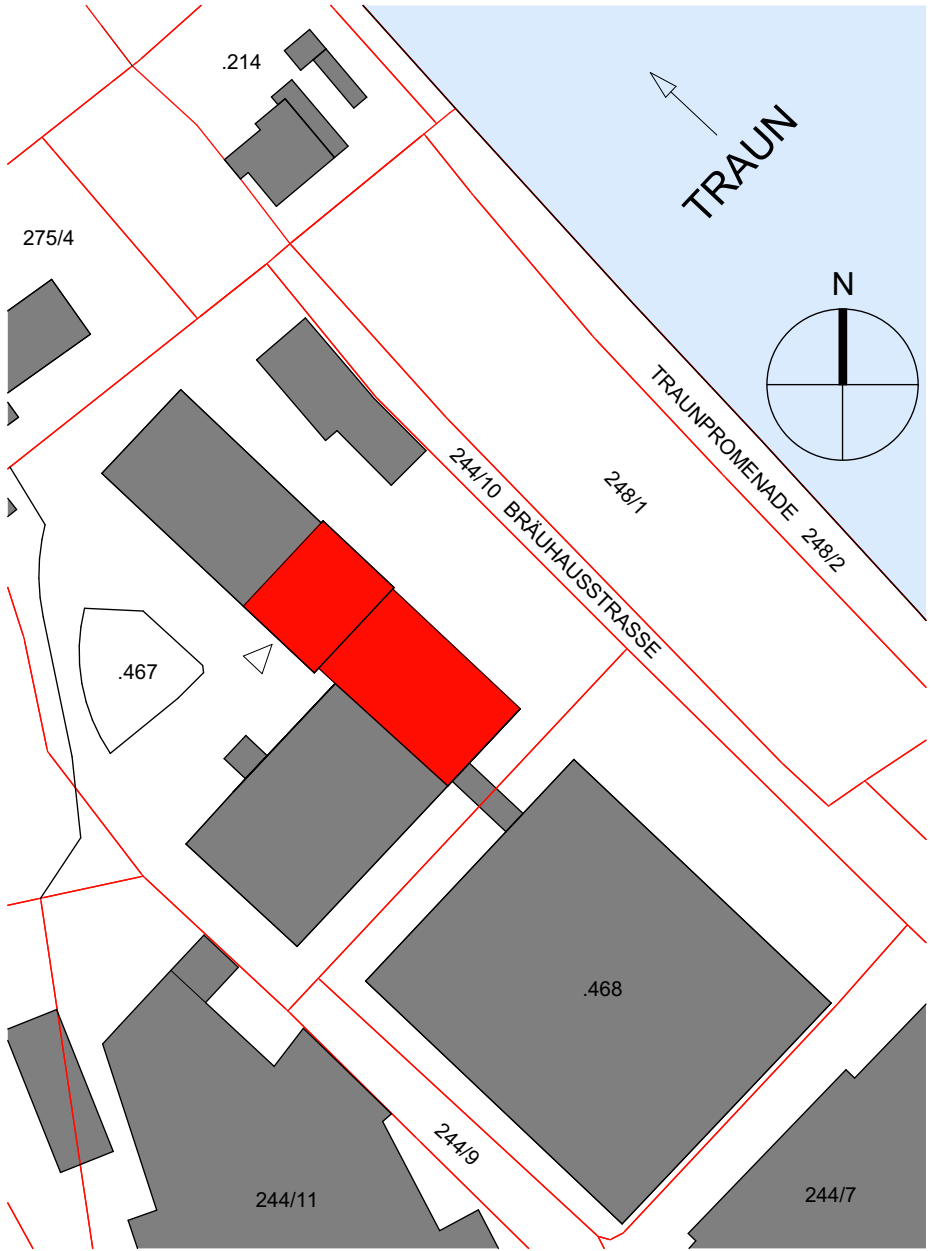

LAGEPLAN M 1:1000

BESTANDSPLAN

BAUVORHABEN SUDHAUS 3. OBERGESCHOSS SÜD

PLANINHALT GRUNDRISS
LAGEPLAN M 1:1000

LUGMAYR+ SCHWARZGRUBER ARCHITEKTEN

BRAUHAUSGASSE 21 4810 GMUNDEN +43 7612 62414 OFFICE@LS-ARCH.AT WWW.LS-ARCH.AT

MASSSTAB 1:100
DATUM 07.11.2016
PROJEKT #HAG
PLANNR. BA 02-3.0G
IND. DAT.
GEZ JL